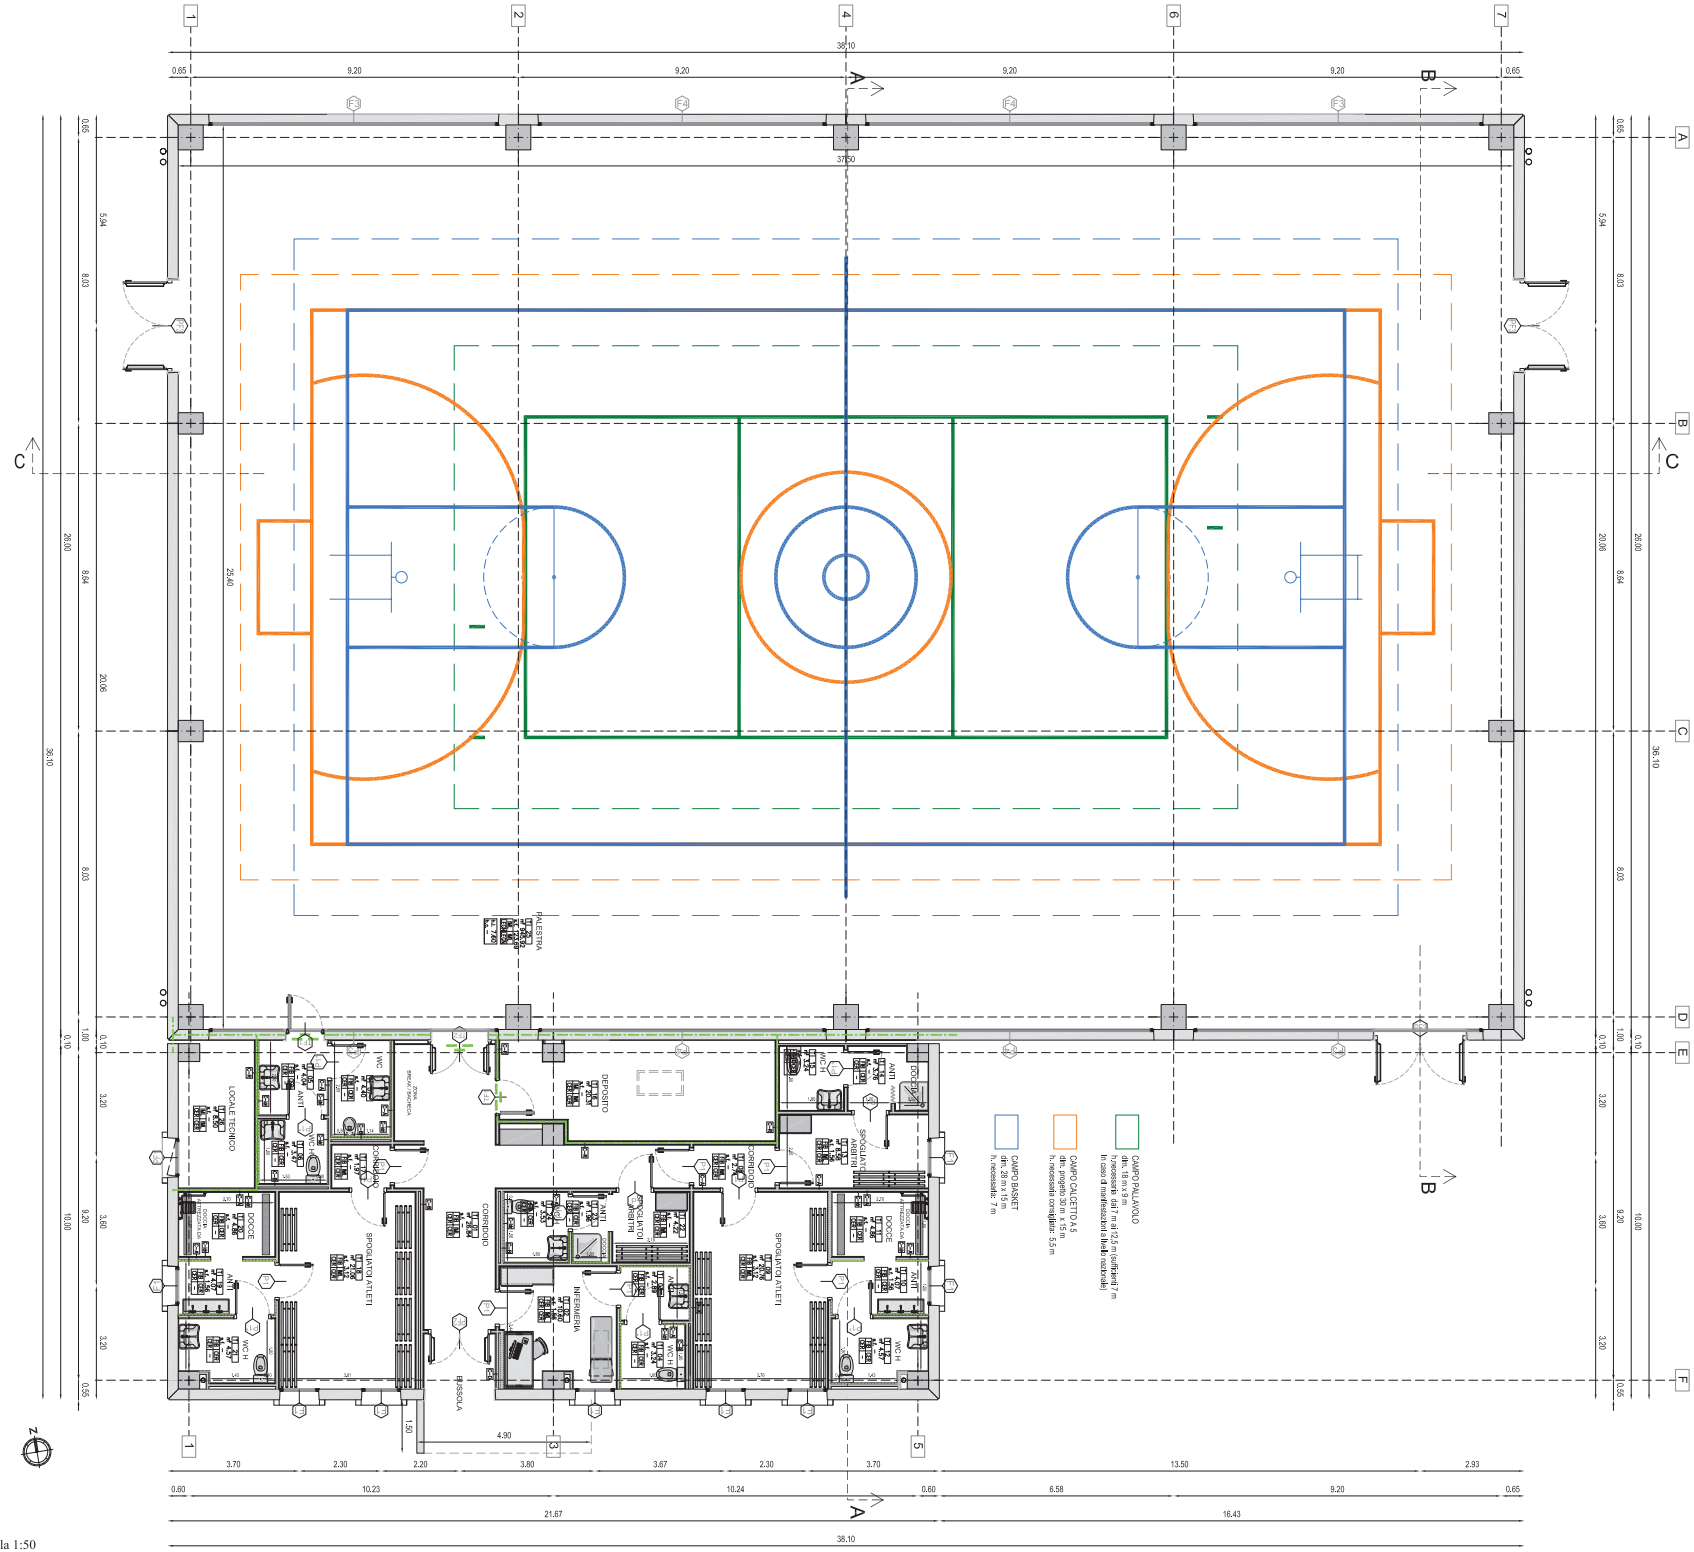

LEGENDA PARETI

LEGENDA PORTE

TABELLA PORTE

Regione Emilia-Romagna

Ricostruzione Sisma 2012
Palestre scolastiche temporanee

Lotto n° 19

Comune di Mirandola (MO)
PALESTRA

AS-BUILT

EDAH PV	Pianta piano terra	02

IMPRESA MANDATARIA
aec costruzioni
la formula che innova

IMPRESA MANDANTE
FIM Pilati
Impianti tecnologici

Responsabile del coordinamento e dell'integrazione tra le varie prestazioni specialistiche
Coordinatore della sicurezza in fase di progettazione

PROGETTAZIONE OPERE ARCHITETTONICHE
PROGETTAZIONE ACUSTICA
PROGETTAZIONE STRUTTURALE
PROGETTAZIONE TERMOMECCANICA
PROGETTAZIONE IMPIANTI ELETTRICI E SPECIALI
PROGETTAZIONE PREVENZIONE E INCENDI

Direttore Lavori

R.U.P.
Responsabile Unico del Procedimento

Ing. Bruno Moratelli
Iscritto all'ordine degli Ingegneri di Trento al n°1275

ORDINE DEGLI INGEGNERI DELLA PROVINCIA DI TRENTO
BRUNO MORATELLI
Ingegneri-Laureati in ingegneria, Architetti e collaboratori
Iscritto al n° 1275 d'Albo Sezione A degli Ingegneri

saiTre
Società Architetti e Ingegneri Trento
via Muredel 78, 38122 Trento
Telefono: 0461 933694
Fax: 0461 396352
e-mail: info@saitre.it
Internet: www.saitre.it

saiTre srl.
società architetti e ingegneri trento
TRENTO (TN) - Via Muredel, 78
Tel. 0461. 933694 - Fax 0461. 396352
Cod. fisc. 0 1 9 1 1 8 7 2 2 2 2
Partita IVA 0 1 1 8 5 4 8 0 2 2 3

Ing. Antonio Ligori
FINANZIARIA BOLOGNA METROPOLITANA S.p.A.
Piazza Costituzione, 5/C - 40128 Bologna
Telefono: 051 4151011
Fax: 051 372357
e-mail: antonio.ligori@finmpa.eu

Ing. Manuela Manenti
Regione Emilia-Romagna
Struttura Tecnica Commissario Delegato
viale Aldo Moro n. 64 - 40127 Bologna
Telefono: 051 5278331

REV.	DATA
L	31.10.2013

Scala 1:50